



QUERSCHNITT BUDERUS-PARK 4



TEILSCHNITT HEIZUNG

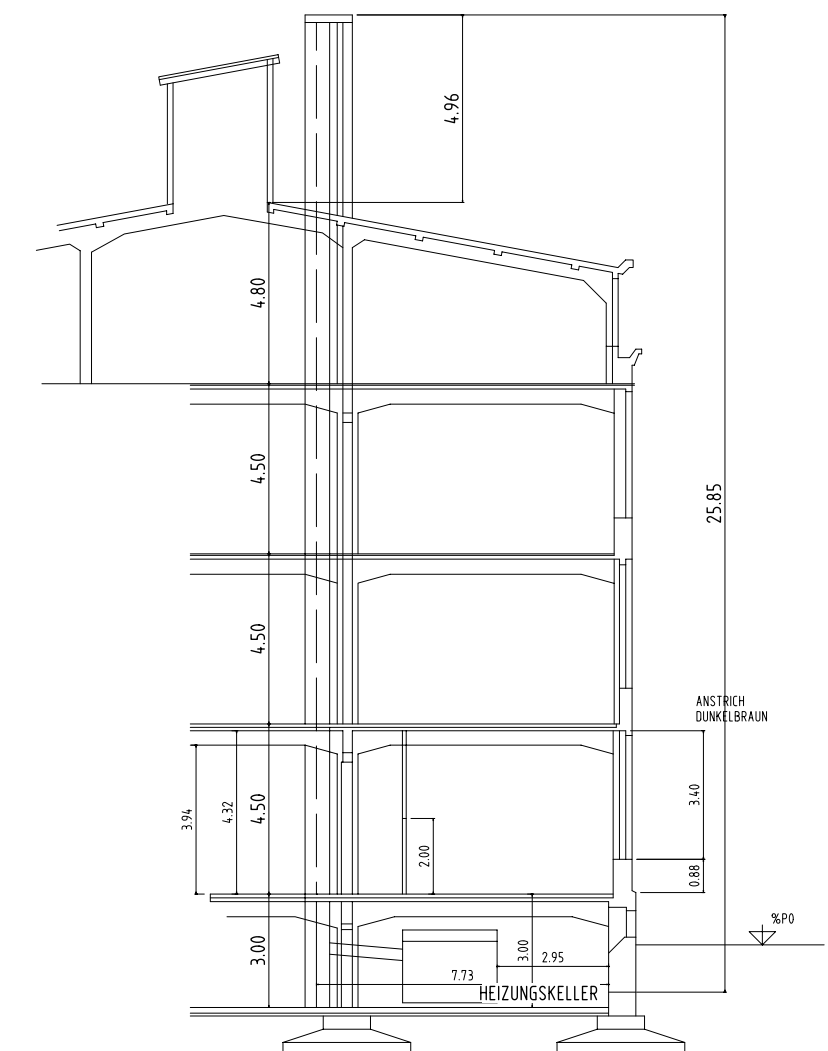

ANSICHT WEST (von Nidder) BUDERUS-PARK 4

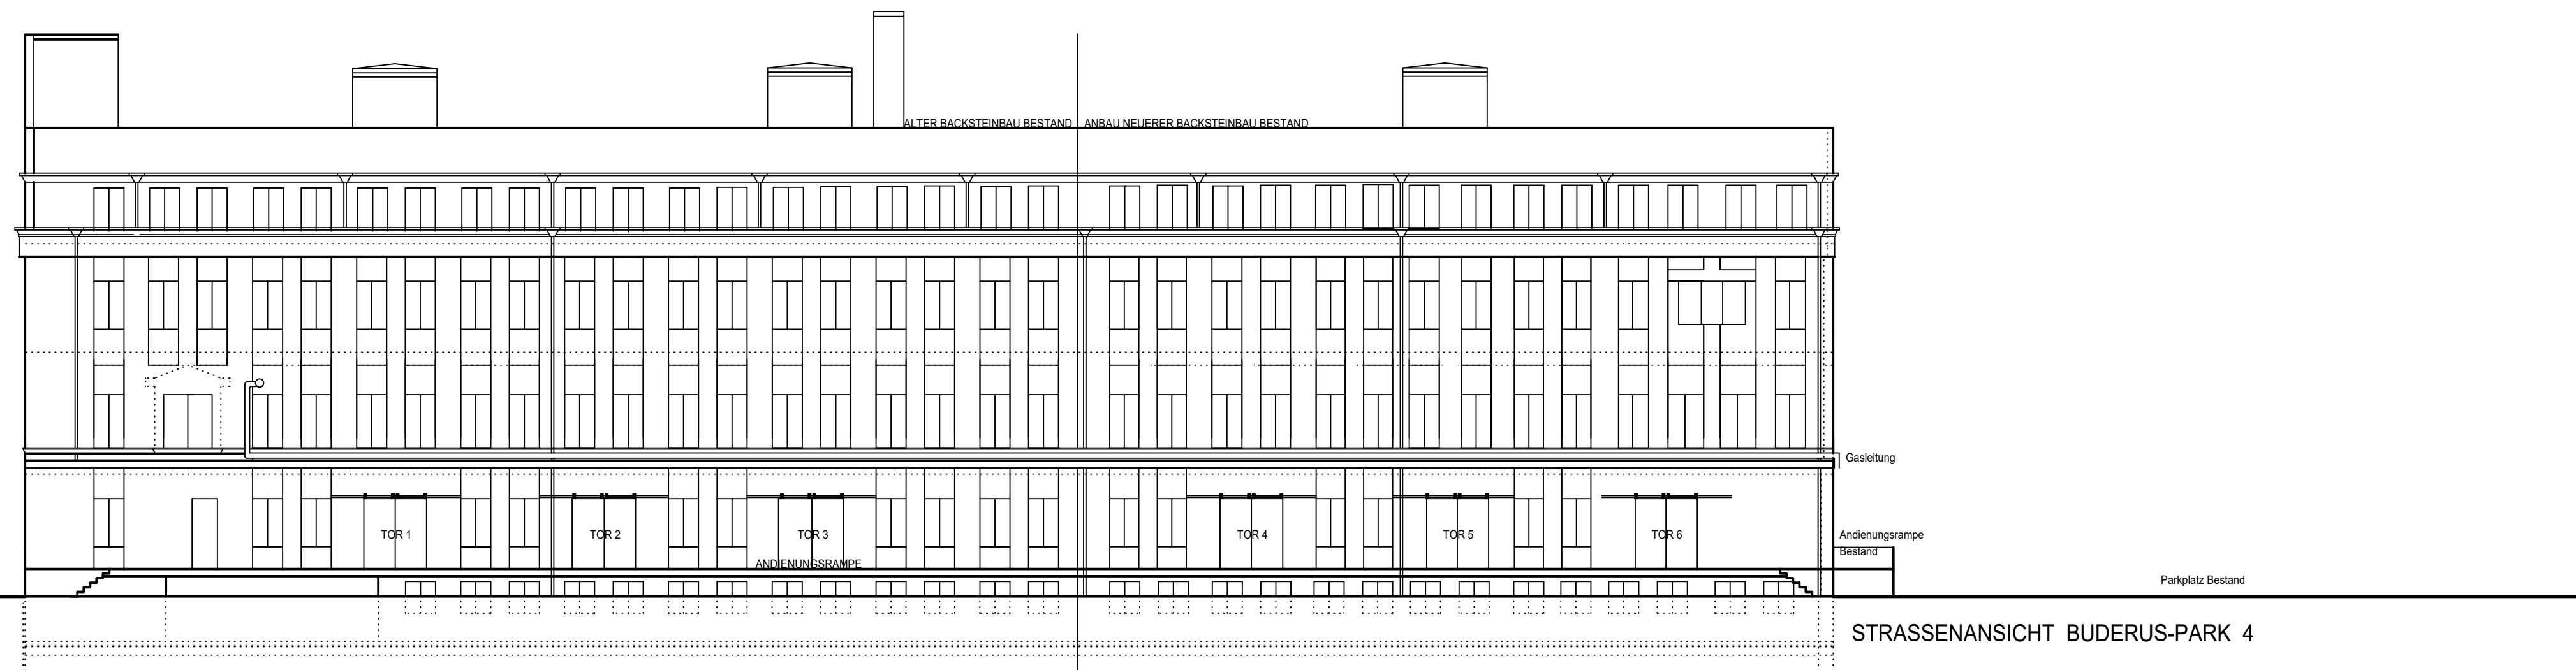

STRASSENANSICHT BUDERUS-PARK 4

- ABBRUCH
- BESTAND
- NEU

Erlensee, den

Die Bauherrschaft

Der Entwurfsverfasser



ARCHITEKTUR ERLEBEN

ARCHITEKT DIPL. ING.ROLAND SCHEDEWIE
Bogenstraße 9 – 63526 Erlensee – 06183-2662

BESTANDSPLAN mit Teilaufmaß der Immobilie
„Buderus-Park 4“ 63697 Hirzenhain

A. Ebbecke Verfahrenstechnik AG
Keltensstraße 16 in 63486 Bruchköbel

ANSICHTEN, SCHNITT
Proj. Nr. 518-2021

M. 1 : 200
Plan Nr. 7